PARTICOLARE 2.6.2
POZZETTO DI ALLACCIO (I2) ACQUE CDZ IN RETE ACQUE NERE ESISTENTE
SEZIONE

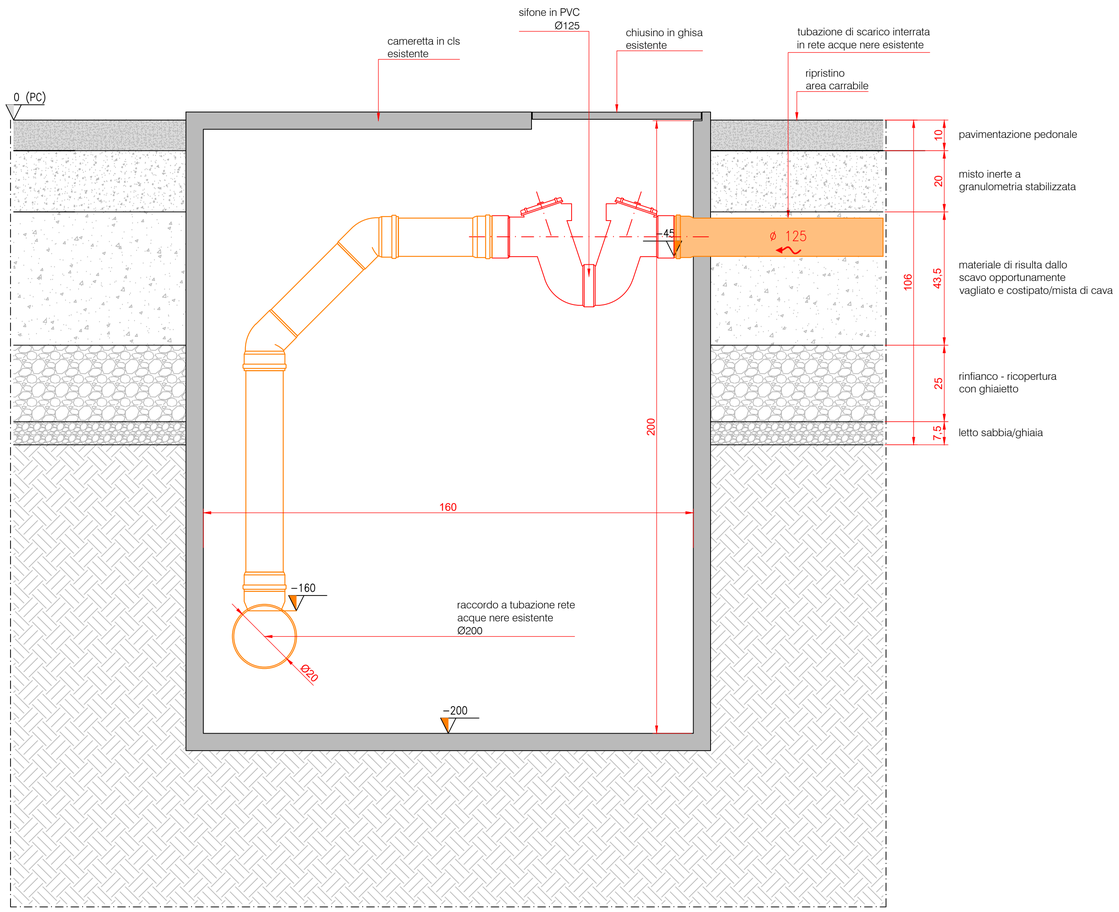

PARTICOLARE 2.6.1
POZZETTO DI ISPEZIONE/CAMPIONAMENTO (I1) SCARICO ACQUE CDZ
SEZIONE

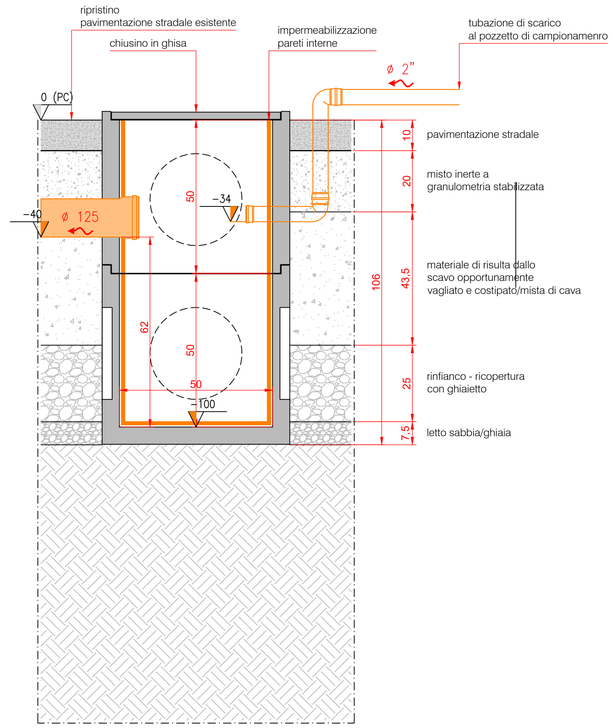

SCALA 1:50 – 1 cm = 0.5 m

0 0.5 1 2.5 m
0 1 2 5 cm

Committente Noovle S.p.A. Sede Legale: via Gaetano Negri, 1 - 20123 Milano	Disegn. SA Control. GB
Progettazione Ing. Luigi Esposito Piazza Bernini, 11 - 10138 Torino tel. 011.4471677 - fax. 011.19537239 www.studioesposito.com - luigi@studioesposito.com	Approv. LE Sc. plot. 1:1
Oggetto CENTRALE DI ROZZANO COMUNE DI ROZZANO (MI), VIALE TOSCANA 3-5	Rev. 0 Data 02/2024
Titolo RETE ACQUE PROGETTO DI ADEGUAMENTO AS BUILT - PARTICOLARI	Tav. 2.6
Ns. Rif. 02608075_rozzano_viale toscana 3-5_AB_T02.1-6_SDP_particolari.dwg	Scala 1:50